

KONNEKTION SE RITN. M-10-1-001

18:4

+ X=6589040

+ X=6589000


+ X=6588960

+ X=6588920

18:5

+ X=6588880

KONNEKTION SE RITN. M-10-1-003

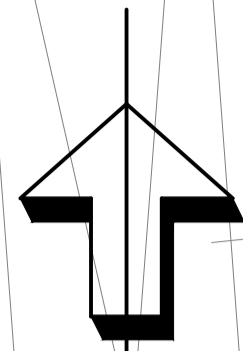

DSV

B3-1
DUBBELSIDIG

REFLEXPOLLARE

B3-1
DUBBELSIDIG

REFLEXPOLLARE

B3-1
DUBBELSIDIG

REFLEXPOLLARE

B3-1
DUBBELSIDIG

DB
OK+4249

B3-1
DUBBELSIDIG

REFLEXPOLLARE

B3-1
DUBBELSIDIG

E17-1
ENKELSIDIG

C35
ENKELSIDIG

DB
OK+4430

DB
OK+4091

DB (BTG Ø400)
OK+37.69

DB
OK+4146

DB
OK+4199

DB
OK+34.47

GRÄNS FÖR FORNLÄMNING

REFLEXPOLLARE

B3-1
DUBBELSIDIG

DRÄNERING RUNT
TRANSFORMATORSTATION

DB
OK+4249

B3-1
DUBBELSIDIG

E17-1
ENKELSIDIG

C35
ENKELSIDIG

DB
OK+4199

GRÄNS FÖR FORNLÄMNING

ANSLUTEN MOT
BEF. GC-VÄG

+ Y=141600

+ Y=141600

+ Y=141600

+ Y=141640

+ Y=141640

+ Y=141640

BETECKNINGAR

BEFINTLIGT - ENL. GRUNDKARTA

- +6.3 MARKHÖJD (ENL. GRUNDKARTA)
- 25 NIVÅKURVA
- KÖRBANEKANT
- GÅNG- OCH CYKELVÄGSKANT
- FASTIGHETSGRÄNS
- ÄGOSLAGSGRÄNS
- STAKET
- DIKE MED FLÖDESRIKTNING
- TRAKTGRÄNS
- SLÄNT
- BYGGNAD
- LÖVTRÄD

BEFINTLIGT - ENL. INMÄTNING UTFÖRD 2018-04-27

- BERG I DAGEN
- BEF. MÄLAD MITTLINJE
- TRÄD


DETALJPLANEGRÄNSER

- PLANOMRÅDESGRÄNS
- ANVÄNDNINGSGRÄNS
- EGENSKAPSGRÄNS
- PLANERAT HUS

NYBYGGT-MARK

- NY MARKNIVÅ
- BEF. MARKNIVÅ SOM BEVARATS
- VÄGKANT OCH STÖDREMSA MED NIVÅ (ÖK. SLITLAGER)
- VÄGMITT MED LÄNGDMÄTNING
- ASFALLTERAD KÖRBANA, NY LOKALGATA
- ASFALLTERAD GC-BANA/GÅNGBANA
- PLATTOR PÅ MARK
- EROSSIONSSKYDD VID DAGVATTENDAMM
- SLÄNT, GRÄSBESÄDD
- SLÄNT, BERG
- IGENFYLLT DIKE
- KANTSTÖD AV GRANIT, höjd=12 CM
- FÖRSÄNKAT FASAT KANTSTÖD AV GRANIT, Kh=5 CM
- FÖRSÄNKAT KANTSTÖD AV GRANIT, Kh=0 CM
- MÄLAD MITTLINJE
- DRÄNERINGSLEDNING
- DAGVATTENBRUNN MED RÄNNSTENS BETÄCKNING OCH SANDFÄNG
- RENSBRUNN DRÄNERING
- LÄGE FÖR BELYSNINGSSTOLPE
- TRIMMÖGA

KOORDINATSYSTEM
 PLAN: SWEREF 99 18 00
 HÖJD: RH2000

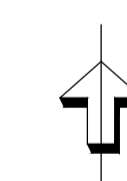

GRANSKNINGSHANDLING 2020-10-21

BET	ANT	ÄNDRING AVISER	SIGN	DATUM
RELATIONSHANDLING				
TALLBOHOV				
		Järfälla Kommun Bygg- och miljöförvaltningen Fastighet 177 86 Järfälla		
FÖRVALTNINGSENHET/ANLÄNNINGSNR.		FASTIGHETSBETECKNING		
B PROJEKTENGANGEMÅNG, TFN: 010-516 00 00				
G GEOSIGMA, TFN: 010-482 88 00				
R GEOSIGMA, TFN: 010-482 88 00				
W GEOSIGMA, TFN: 010-482 88 00				
UPPDRAGSNUMMER	RITAD AV	HANDLÄGGARE		
605057	S. SIMATOVA	H. JOHANSSON		
DATUM	ANSVARIG	OBJEKTS ID		
2020-11-23	H. JOHANSSON	-		
TALLBOHOV, JÄRFÄLLA KOMMUN NY LOKALGATA OCH VA-LEDNINGAR M M				
VÄG-, HÖJD, OCH YTSKIKT PLAN				
SKALA A1	SKALA A3	NUMMER	BET	
1:400	1:800	M-10-1-002		

M-10-1-001
M-10-1-002
M-10-1-003
M-10-1-004

Meter, skala 1:400 i A1-format (skala 1:800 A3-format)



+ X=6588880

+ Y=141680


+ Y=141650

+ Y=141600

+ Y=141640

+ Y=141640

+ Y=141640

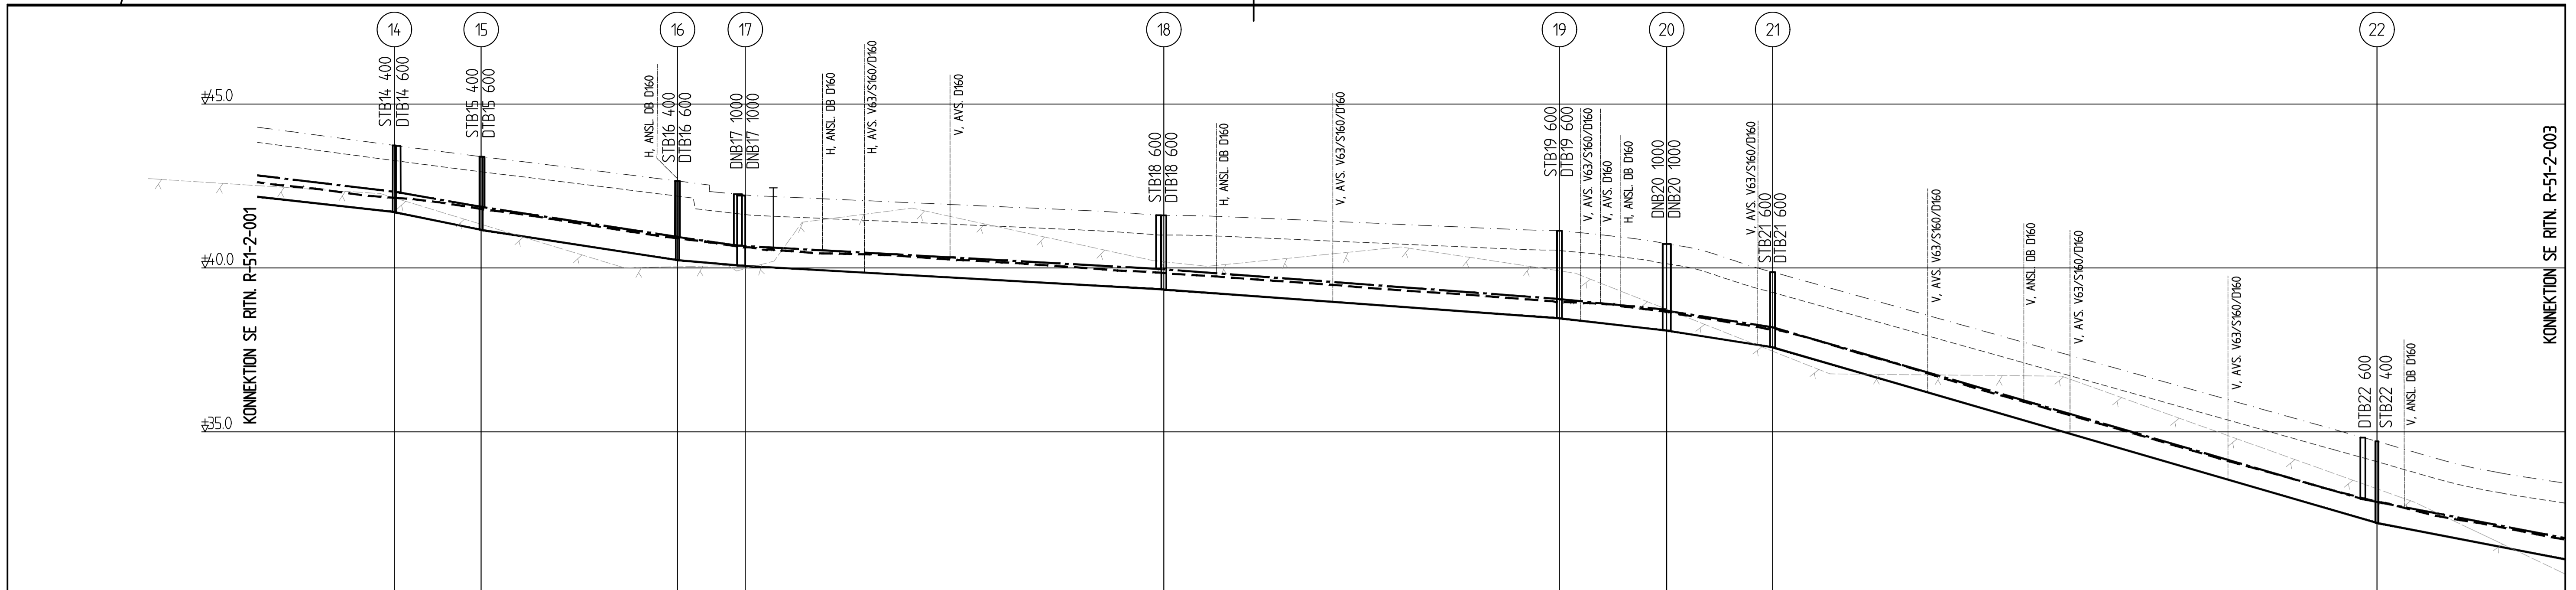

LÄNDESEKTION	M	0/2907	0/2913	0/2953	0/2936	0/2947	0/4430	0/4451	0/4461	0/4429	
MARKSLAG	
JORDART	
GRUNDFÖRSTÄRKNING	
PACKNINGSHÖJD	
Dagvattenledning	MATERIAL - DIM	PVC 315	
	LUTNING	%	
	Vattengång, nivå	4282	4231	4186	4095	4068	3997	3905	3873	3869	
Vattenledning	MATERIAL - DIM	PE100 200	
	LUTNING	%	
Spillvattenledning	MATERIAL - DIM	PVC 250	
	LUTNING	%	
	Vattengång, nivå	4277	4170	4116	4024	4006	3934	3846	3809	3758	3722	3646	3609	3518	3472	3426	22

VA-LEDNINGAR
 PROFIL, LEDNINGSTRÄCKA 14-22
 SKALA L=1400 H=1:100 (A1)

BETECKNINGAR

PROJEKTERAT

- NY NEDSTIGNINGSBRUNN, Ø1000 MM
- NY TILLSYNSBRUNN, Ø600 MM
- NY TILLSYNSBRUNN, Ø400 MM
- AVSTÄNGNINGSVENTIL
- BRANDPOST

- VATTENLEDNING
- SPILLVATTENLEDNING
- DAGVATTENLEDNING
- BEF. MARKNIVÅ
- NY MARKNIVÅ (VÄGYTA)
- NY TERRASNIVÅ (VÅG)
- BEDÖMD BERGNIVÅ
- TERMISK ISOLERING

HÄNVISNING:
 PLANRITNINGAR VA SE RITN. NR R-51-2-001 - R-51-2-004
 SEKTIONS-RITNINGAR VA SE RITN. NR R-51-6-001 - R-51-6-004
 SYSTEM I HÖJD: RH 2000

GRANSKNINGSHANDLING
 2020-10-21

BET	ANT	ÄNDRINGEN AVSER	SIGN	DATUM
RELATIONSHANDLING				
TALLBOHOV				
		Järfälla Kommun Byggnads- och miljöförvaltningen Fastighet 177 88 Järfälla		
FÖRVALTNINGSENHET/ANLÄNNINGSNR		FASTIGHETSBETECKNING		
B		PROJEKTENGEMANG, TFN: 010-516 00 00		
M		GEOSIGMA, TFN: 010-482 88 00		
R		GEOSIGMA, TFN: 010-482 88 00		
W		GEOSIGMA, TFN: 010-482 88 00		
UPPDRAGSNUMMER	RITAD AV	HANDLÄGGARE		
605057	S. SIMATOVA	H. JOHANSSON		
DATUM	ANSVARIG	OBJEKTS ID		
2020-11-23	H. JOHANSSON	-		
TALLBOHOV, JÄRFÄLLA KOMMUN				
NY LOKALGATA OCH VA-LEDNINGAR M M				
VA-PROFIL				
LEDNINGSTRÄCKA 14-22				
SKALA A1	SKALA A3	NUMMER	BET	
1400/1:100	1800/1:200	R-51-2-002		

